


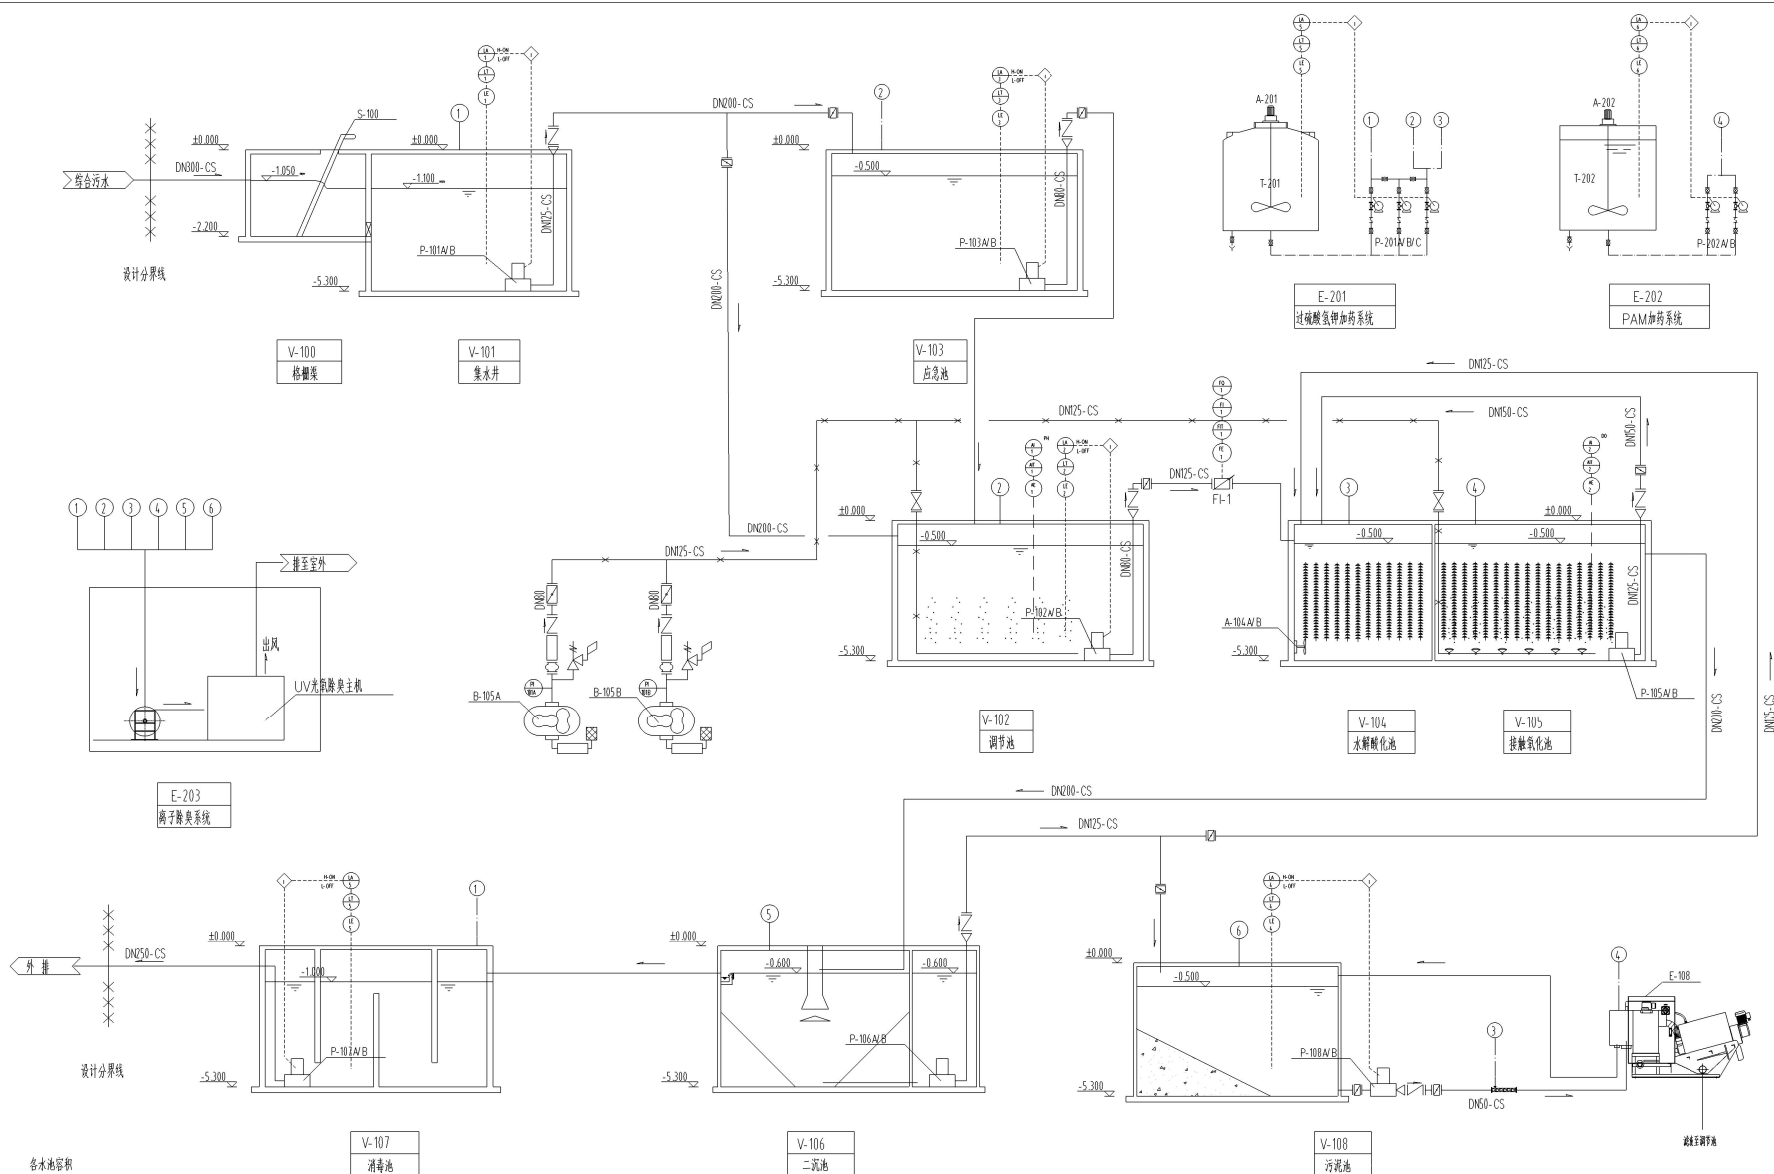

各水池容积

序号	名称	有效容积	单位	备注
1	应急池	964	m³	
2	调节池	518	m³	
3	水解酸化池	259	m³	
4	接触氧化池	518	m³	
5	消毒池	89	m³	
6	污泥池	117	m³	

修改标记	说明	设计	校核	审核	审定	日期
REV. MARK	DESCRIPTION	DES.	CHK.	APPR.	AUTH.	DATE

浙江德想环保科技有限公司				
临安人民污水处理厂项目	工程号 PROJECT NO.	版次 REV.		C1
	主项(号) ITEM(No.)	总图		
工程名称 PROJECT NAME	设计阶段 DESIGN PHASE	竣工图	专业名称 DISCIPLINE	I 类
工艺流程图	图号 DRAWING NO.	GY-0002		
	比例 SCALE	第 2 张共 3 张 SHEET OF		
图名 TITLE				